



1. Масштаб схемы произвольный;
2. Узлы подробно представлены на последующих листах.

<i>Изм.</i>	<i>Кол.уч.</i>	<i>Лист</i>	<i>Н док.</i>	<i>Подпись</i>	<i>Дата</i>			
							<i>Стадия</i>	<i>Лист</i>
								<i>Листов</i>
							<i>Р</i>	<i>1</i>
								<i>5</i>




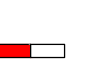
Инв. N подл.

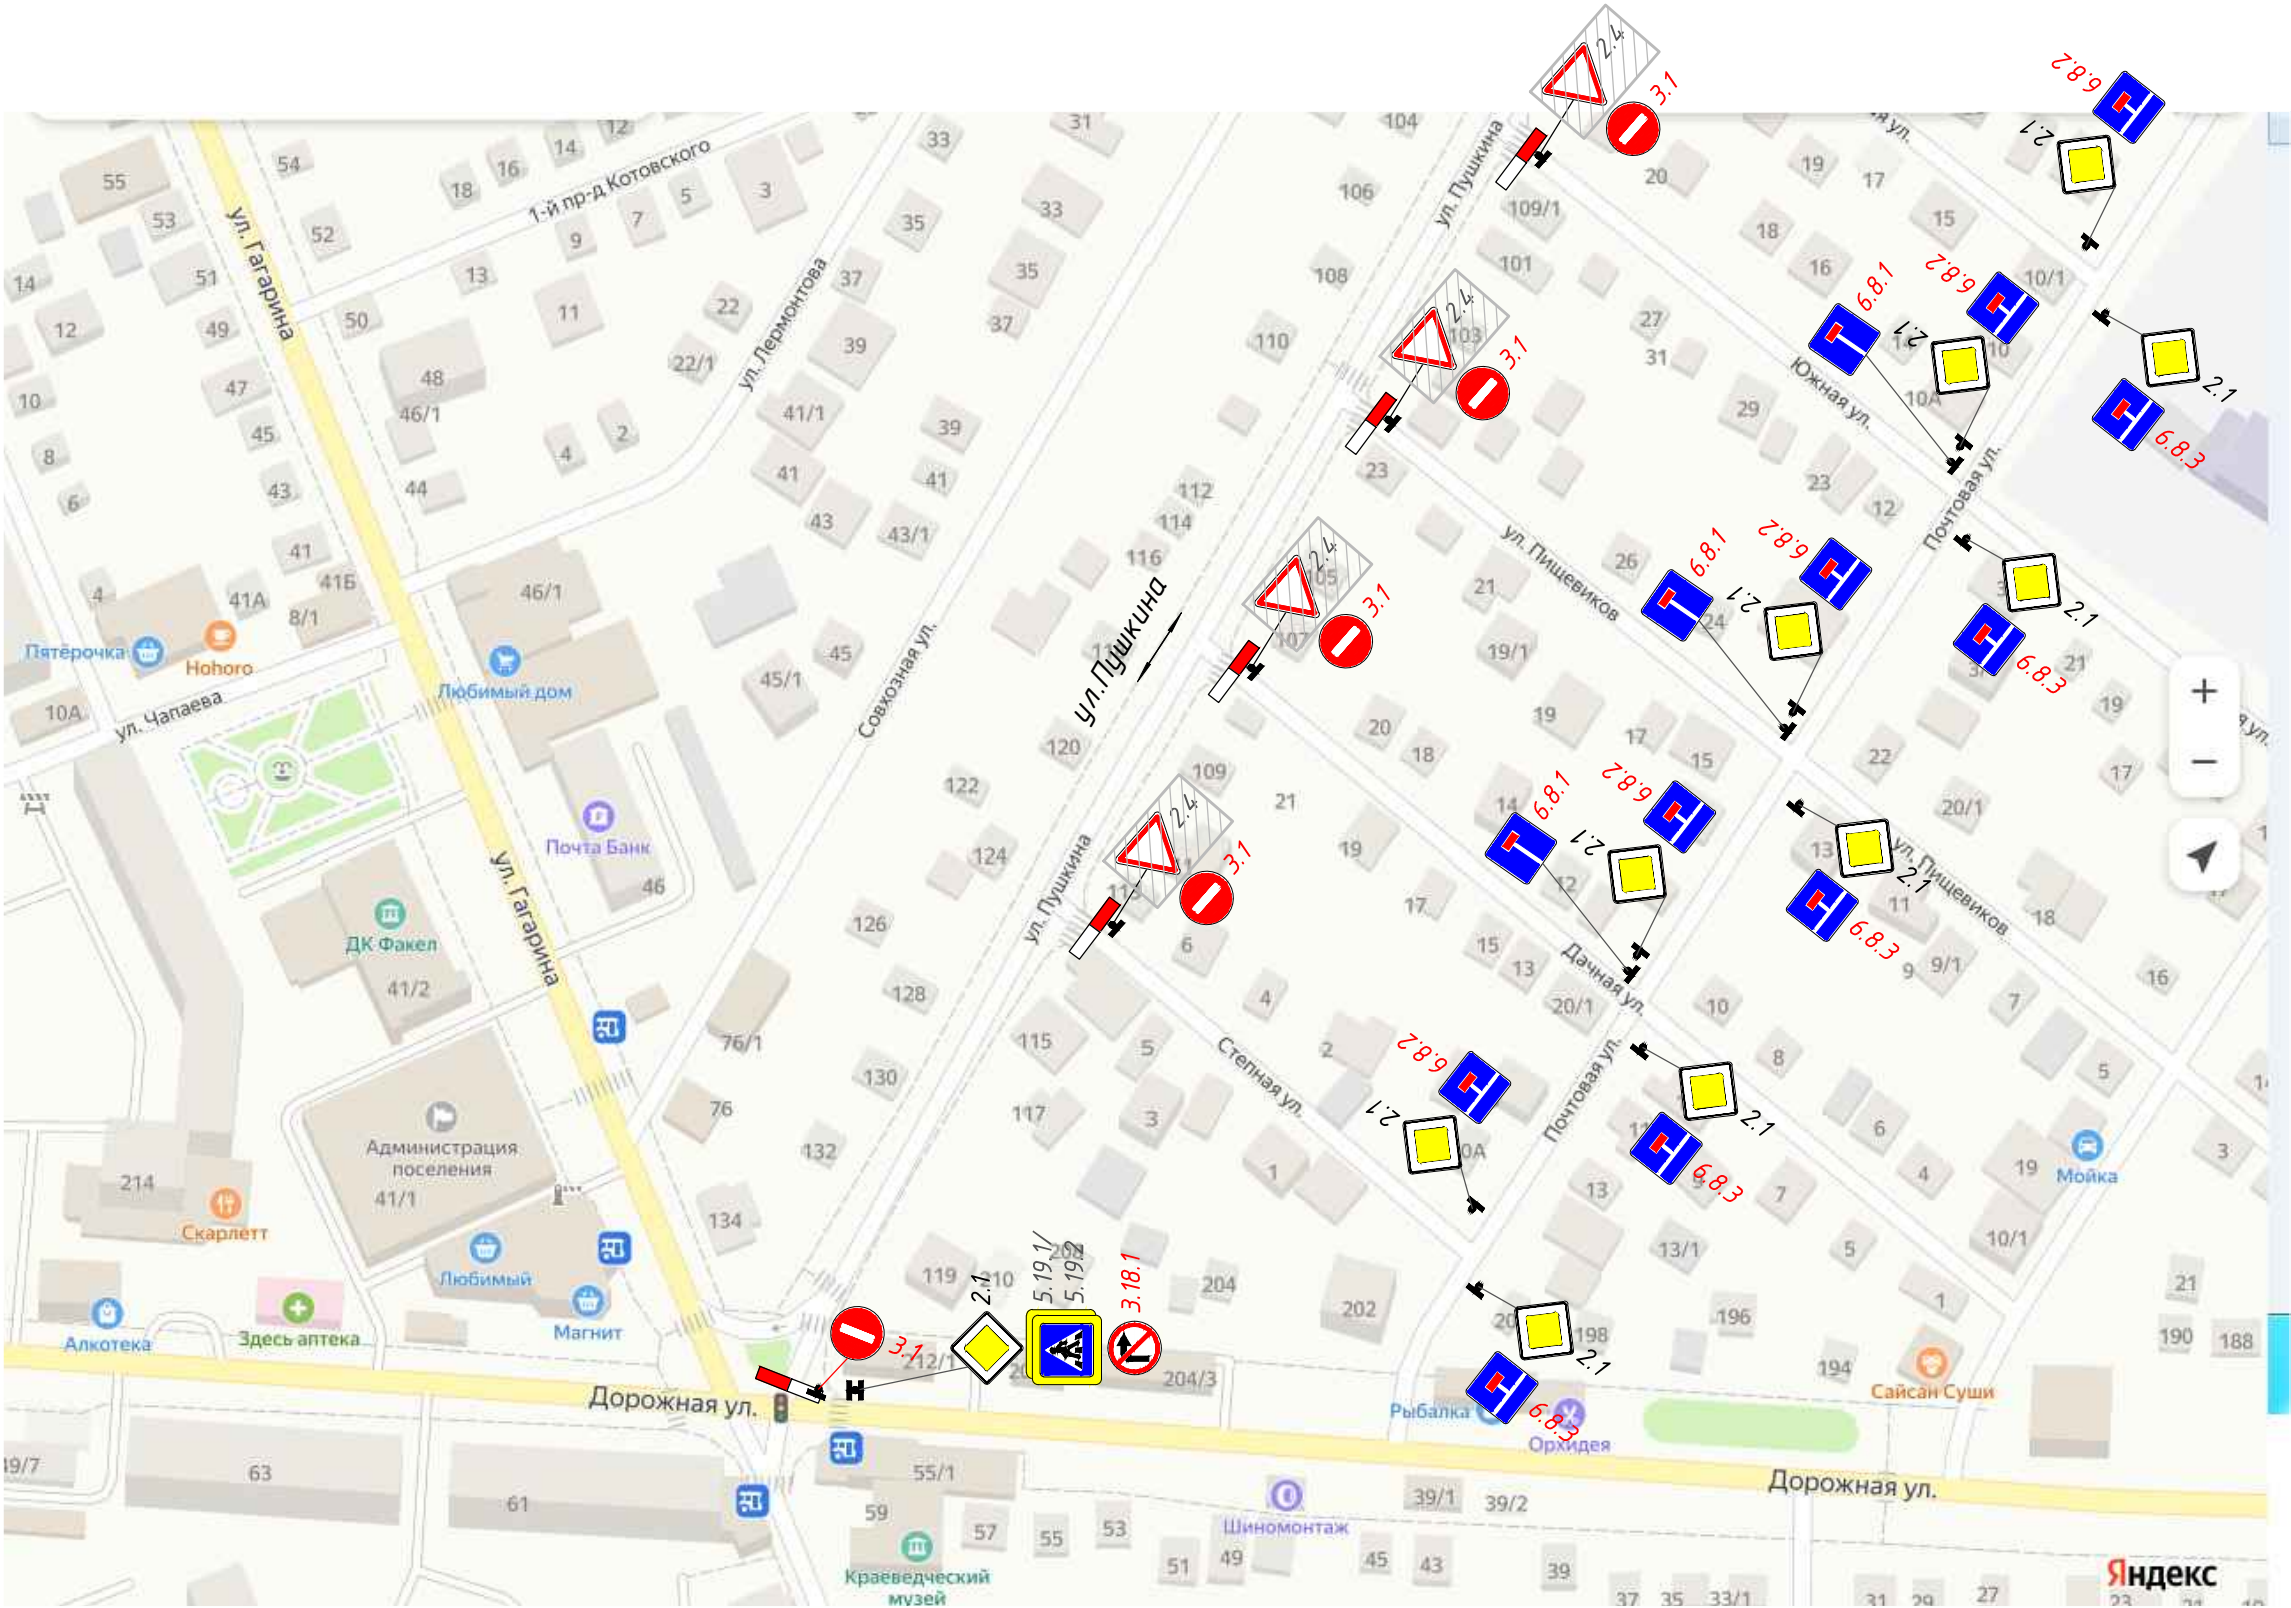

Узел №1



Условные обозначения:

-  3.1 - проектируемый дорожный знак
-  2.1 - существующий дорожный знак
-  2.4 - существующий дорожный знак, закрытый чехлом
-  - заградительное устройство (водоналивные полимерные блоки, барьер перильно-стоечный и т.п.)

Примечание :


1. Масштаб схемы произвольный.

Согласовано					
Взам. инв. N					
Подпись и дата					
Инв. N подл.					




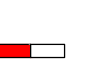
Изм.	Кол.уч.	Лист	№ док	Подпись	Дата	Лист
						2

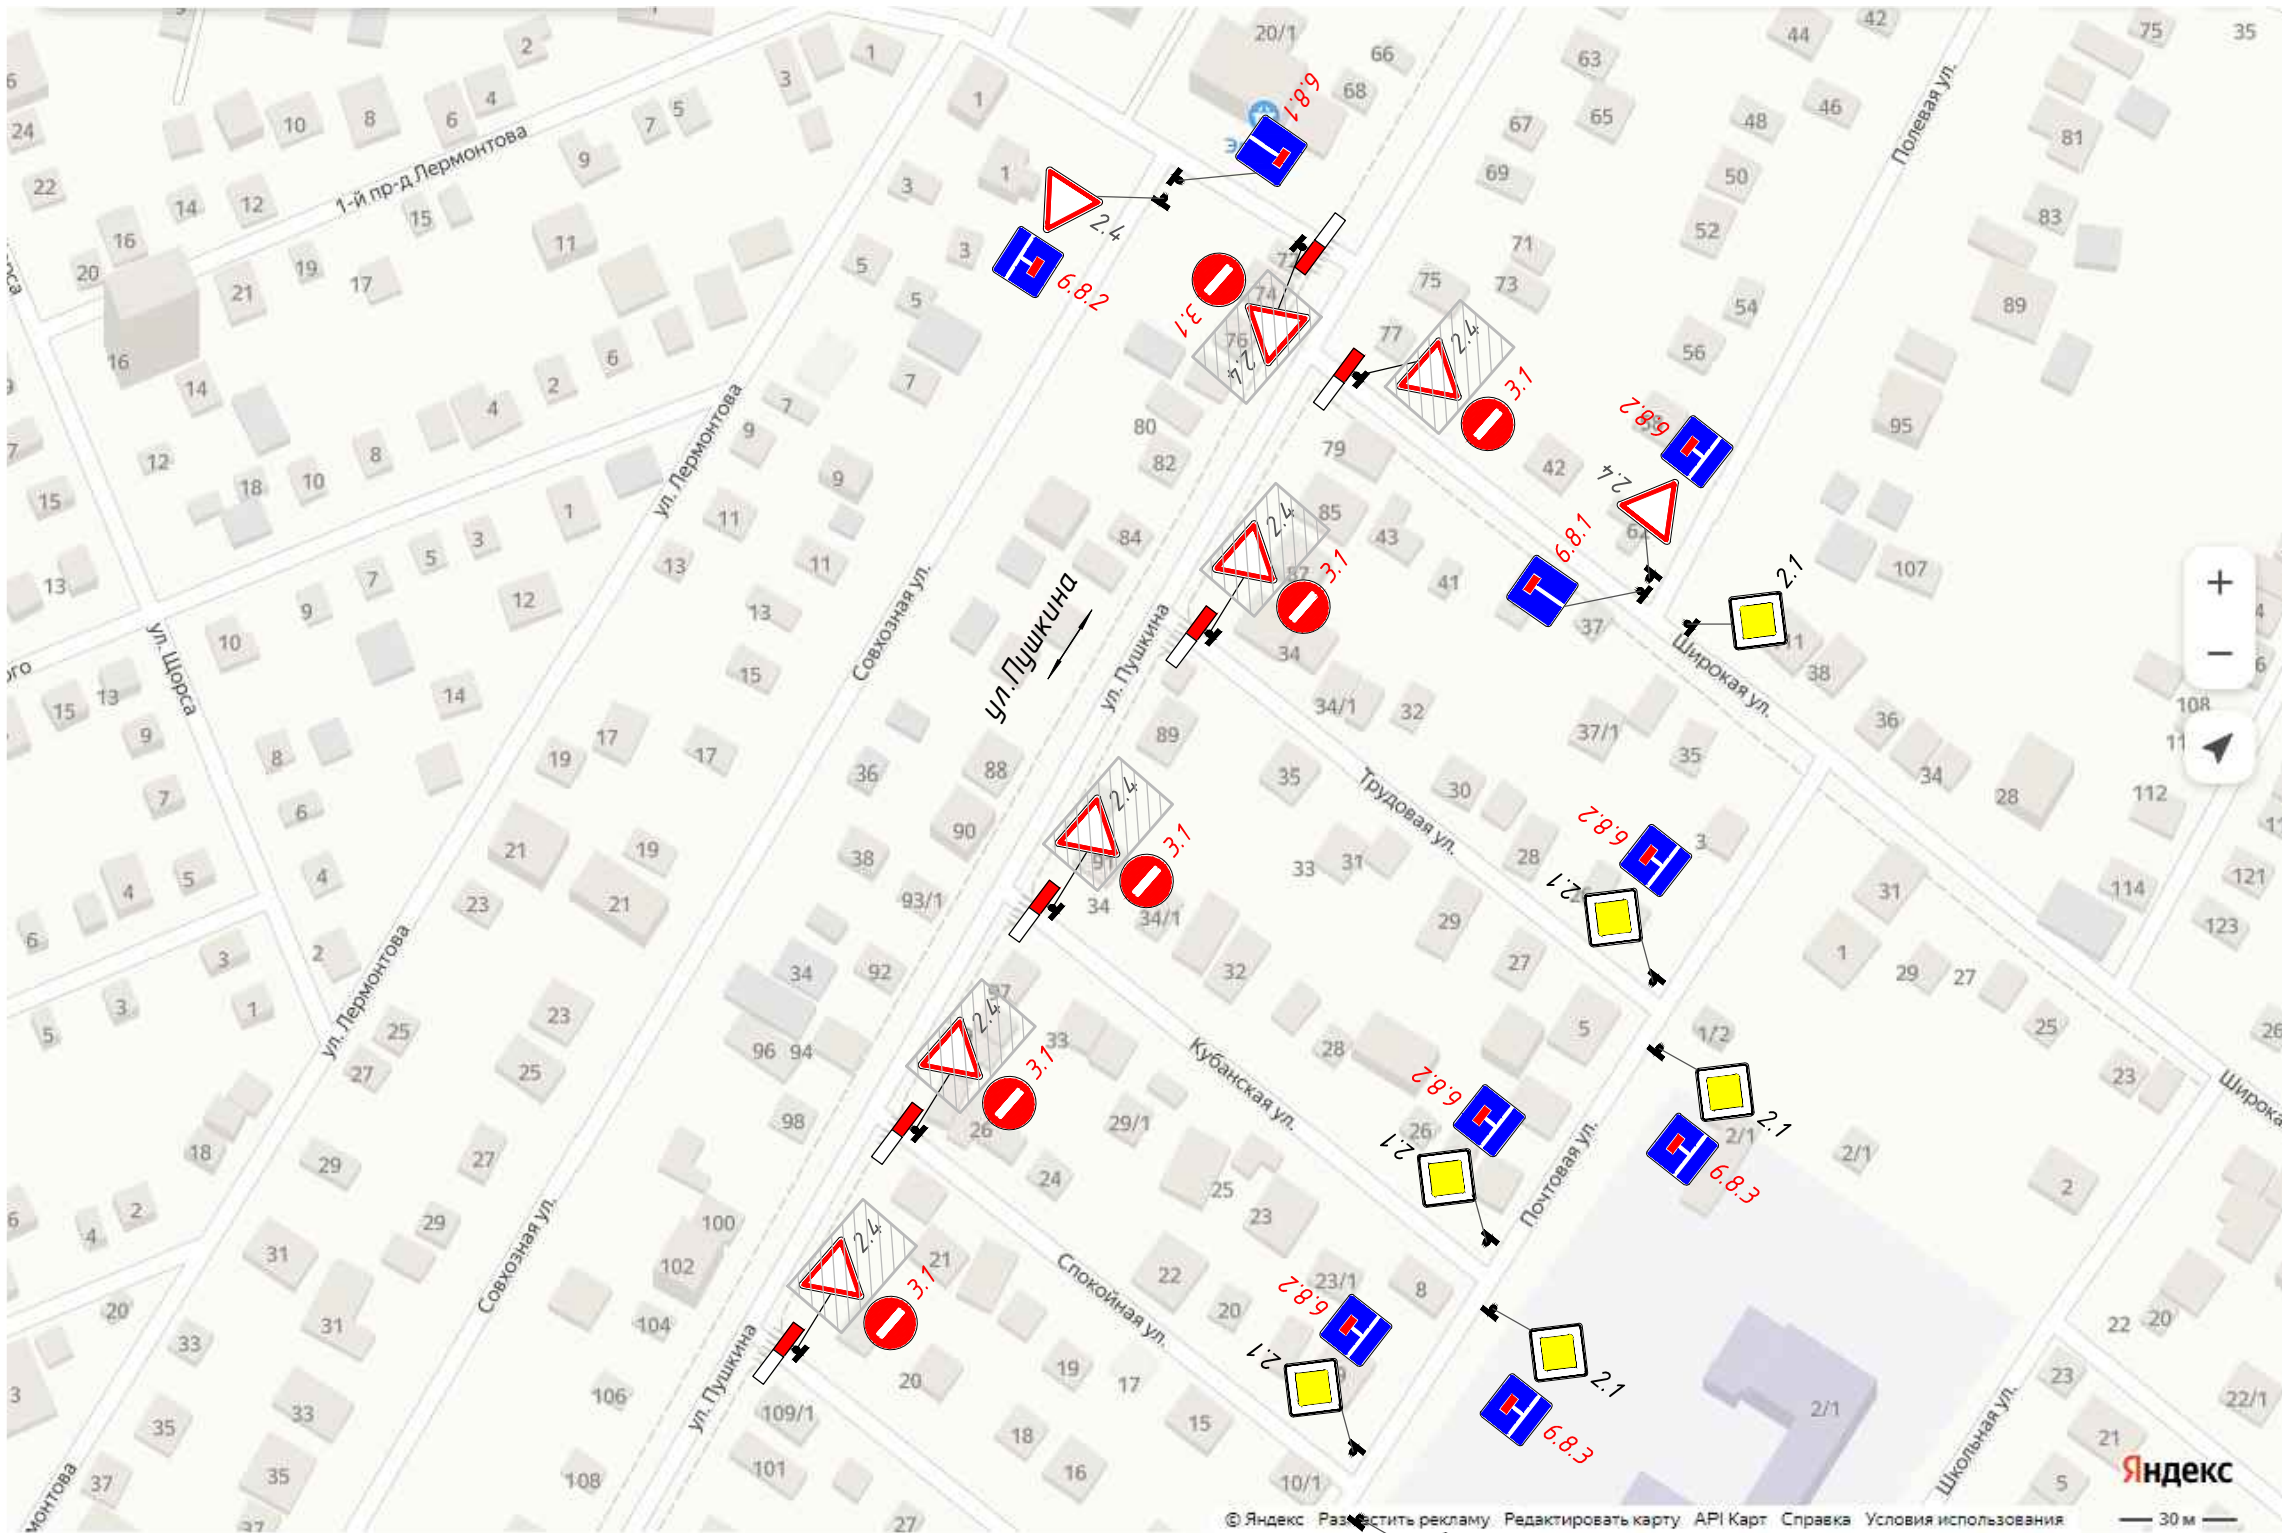

Узел №2



Условные обозначения:


-  3.1 - проектируемый дорожный знак
-  2.1 - существующий дорожный знак
-  2.4 - существующий дорожный знак, закрытый чехлом
-  - заградительное устройство (водоналивные полимерные блоки, барьер перильно-стоечный и т.п.)

Примечание :




1. Масштаб схемы произвольный.

							Лист
Изм.	Кол.уч.	Лист	№ док.	Подпись	Дата		3

### Узел №3

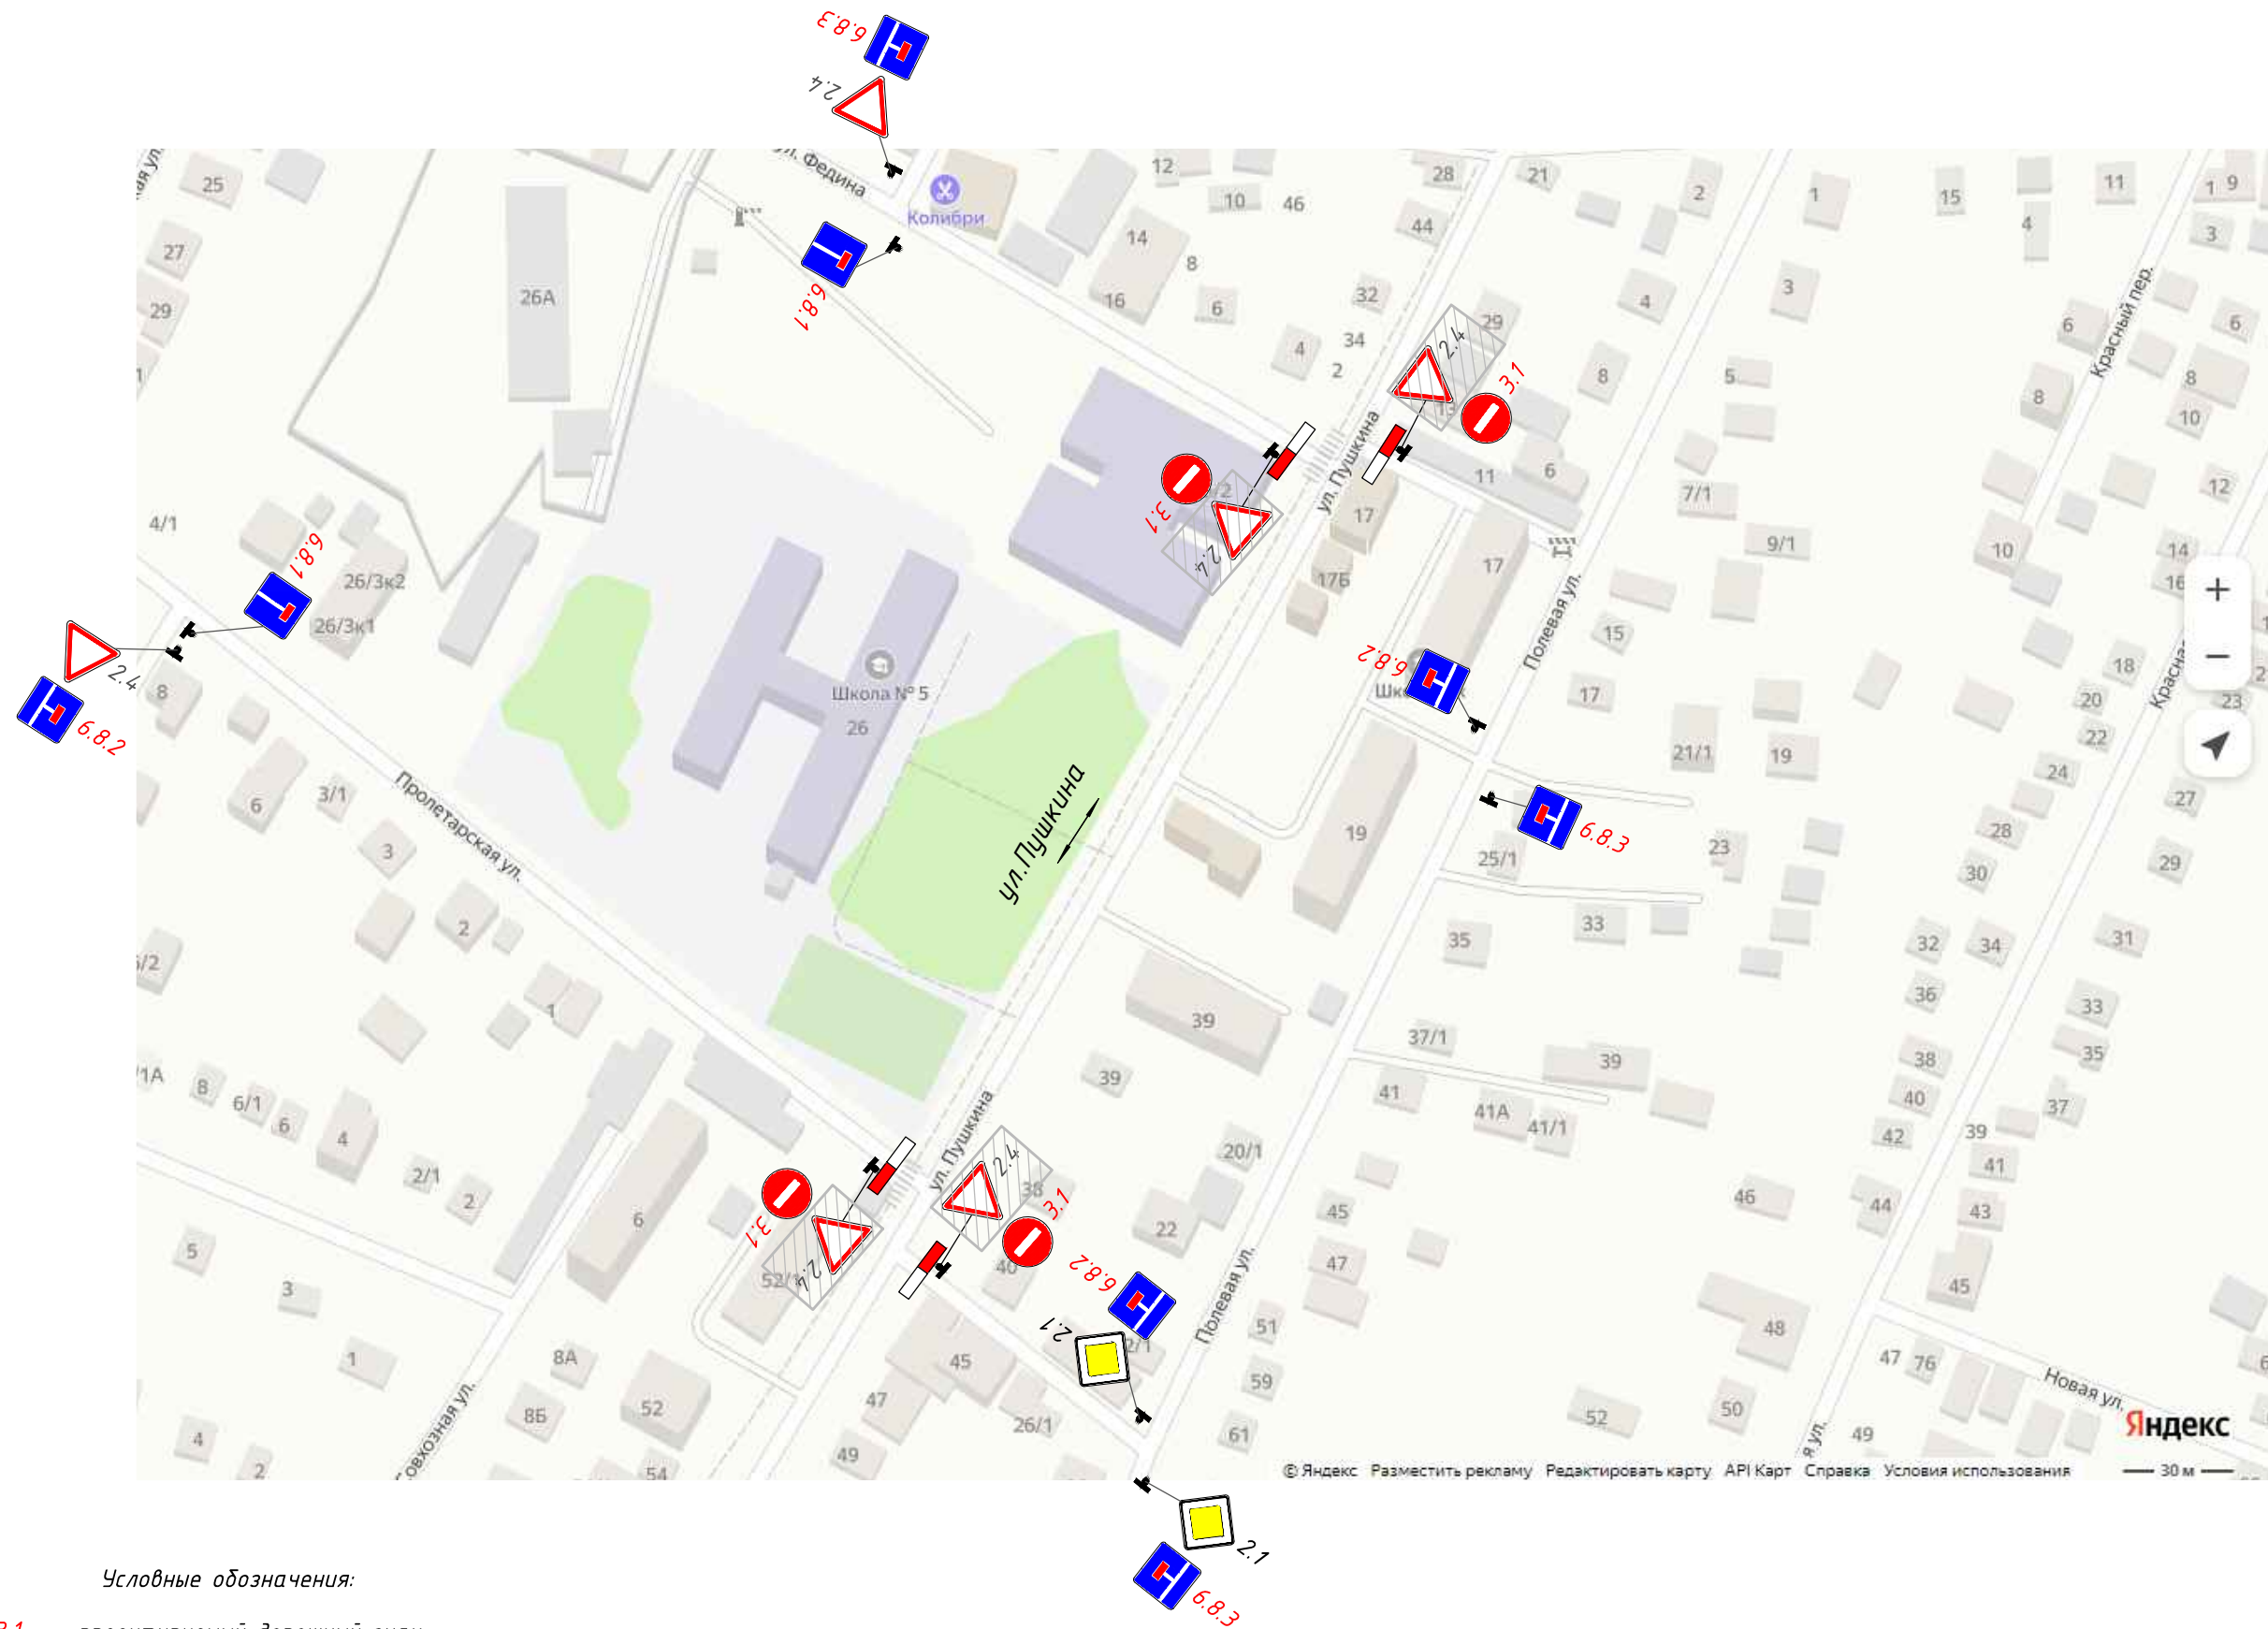

Условные обозначения:

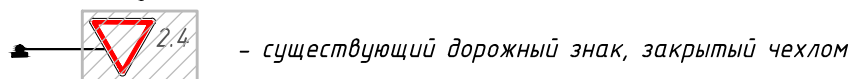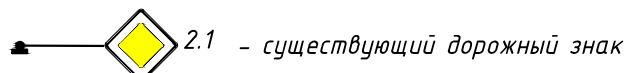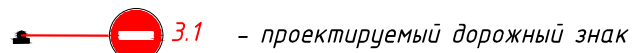


*Примечание:*

1. Масштаб схемы произвольный.




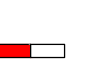
							Лист
							4
Изм.	Кол.уч.	Лист	№ док	Подпись	Дата		

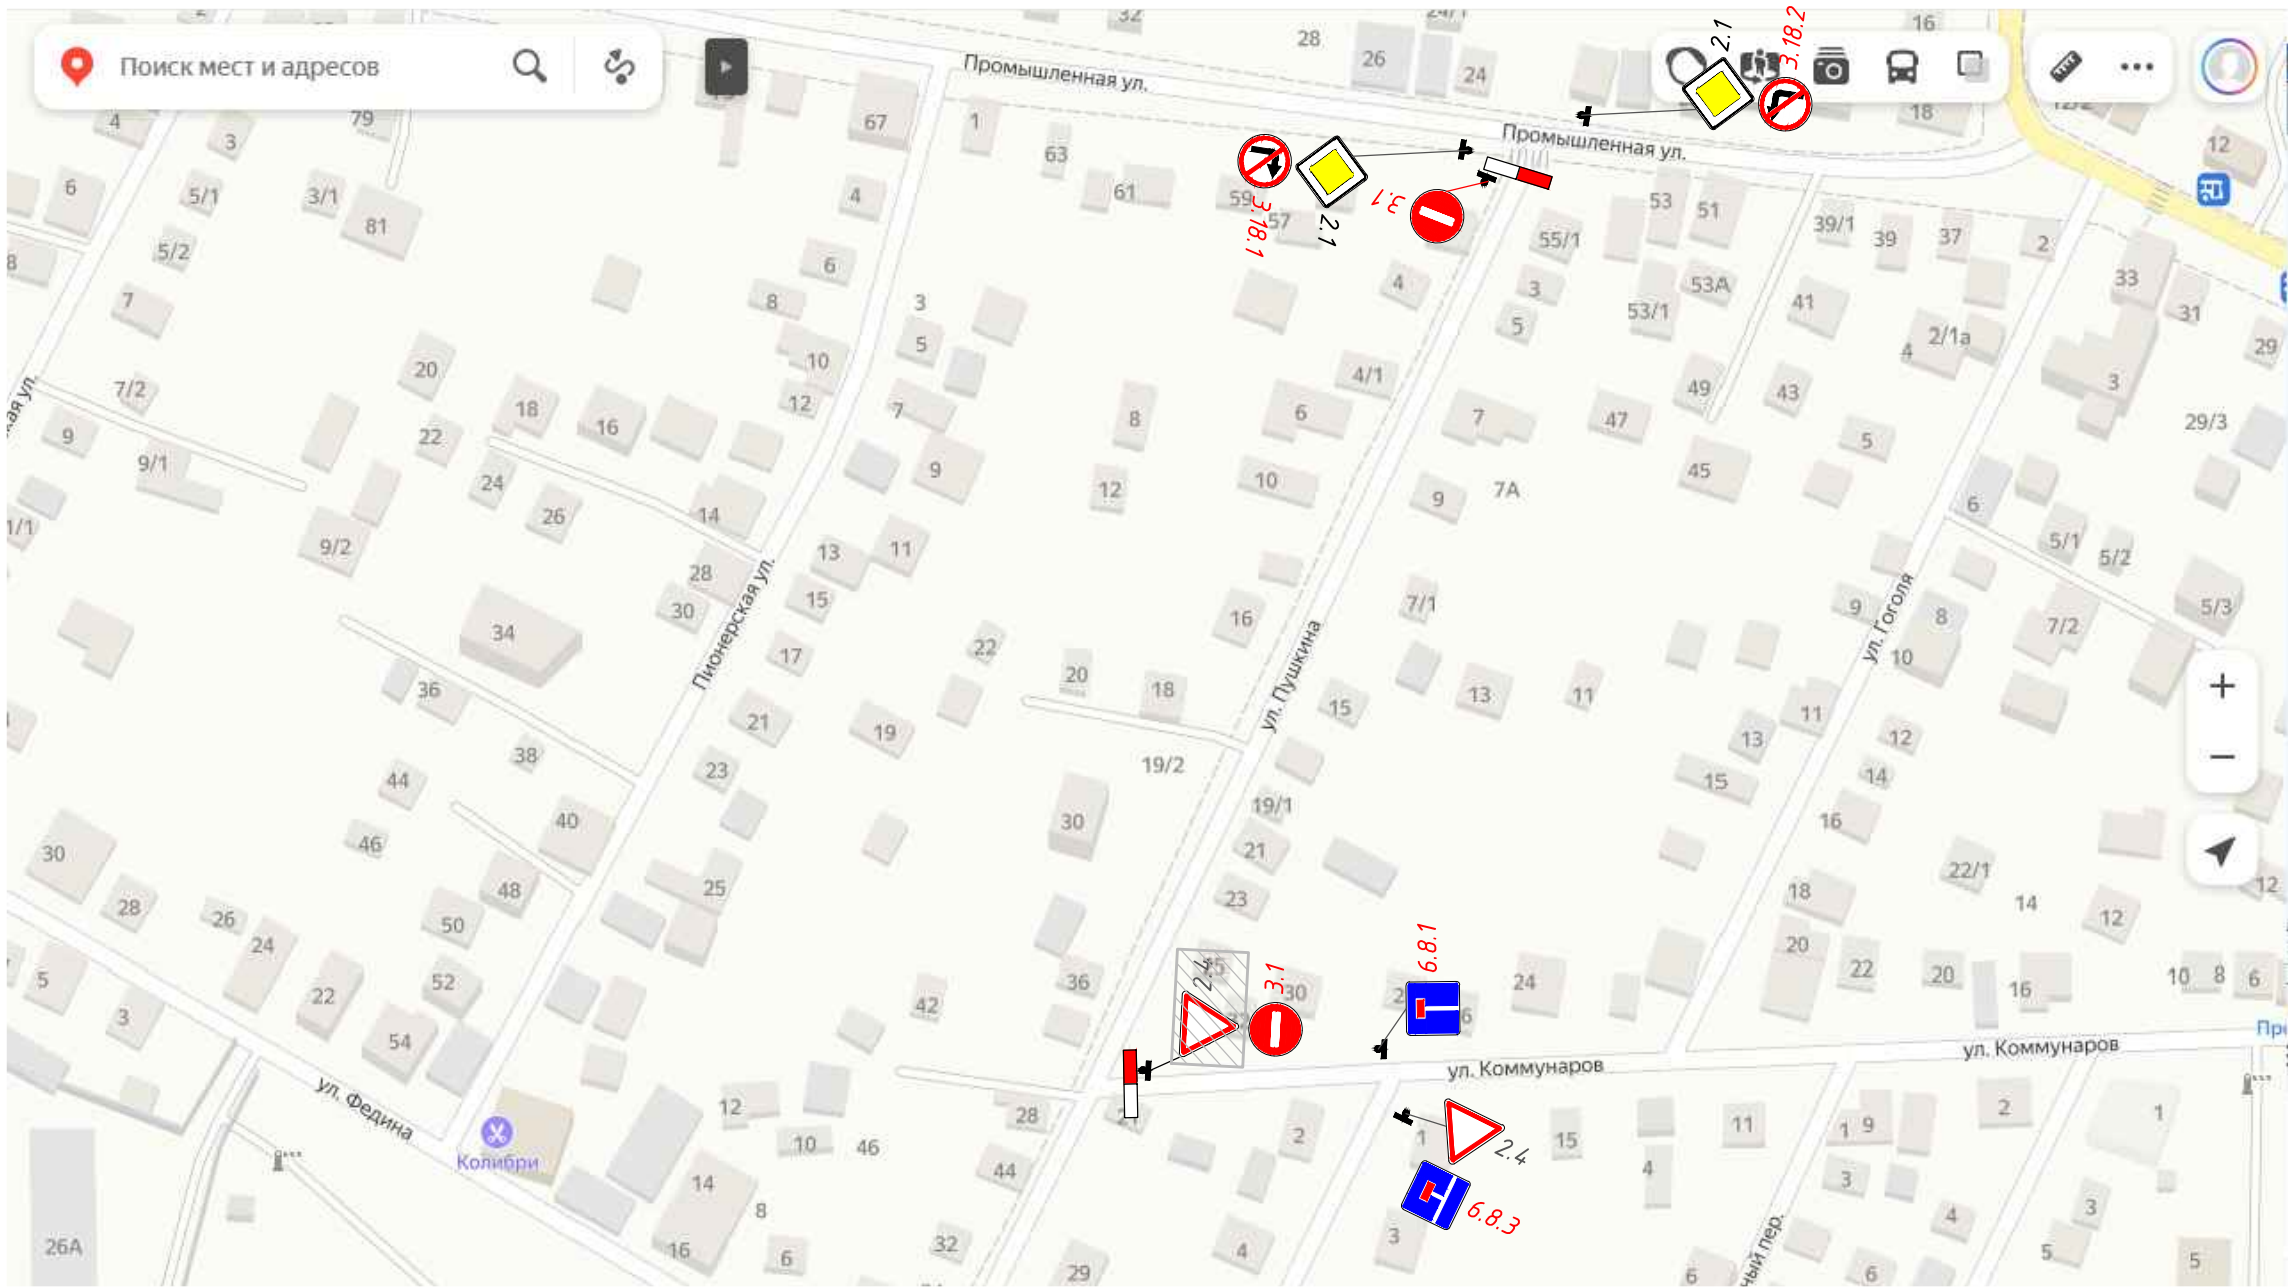

Узел №4



Условные обозначения:

-  3.1 - проектируемый дорожный знак
-  2.1 - существующий дорожный знак
-  2.4 - существующий дорожный знак, закрытый чехлом
-  - заградительное устройство (водоналивные полимерные блоки, барьер перильно-стоечный и т.п.)

Примечание :

1. Масштаб схемы произвольный.

							Лист
Изм.	Кол.уч	Лист	№док	Подпись	Дата		5